

竣工圖

(97)桃縣工建執照字第桃執01163號

工程名稱 PROJECT

桃園縣政府
桃園縣多功能藝文園區工程
多功能展演中心新建工程

工程顧問

設計
DESIGN
建造
CONSTRUCTION

	PAR56/500W-場燈
	PAR64/1000W
	ETC10*/750W
	ETC19*/750W
	ETC26*/750W
	ETC36*/750W
	Fresnel/2000W
	天幕燈/1.25KW X4


265 266 267 268 269 270

259 260 261 262 263 264


[天幕燈埋]




[燈桿五]

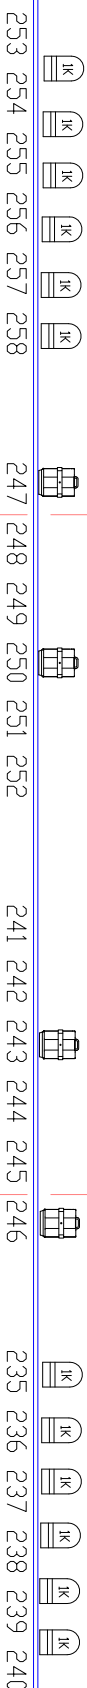


[燈桿四]

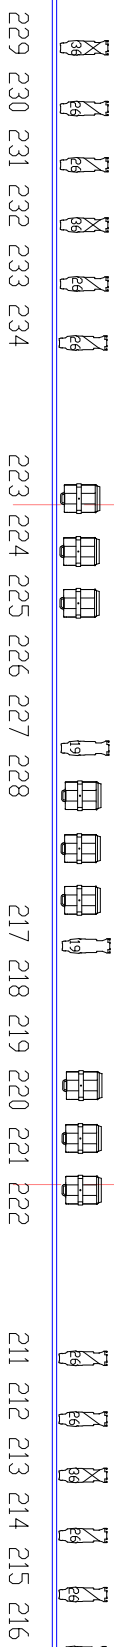


[燈桿三]

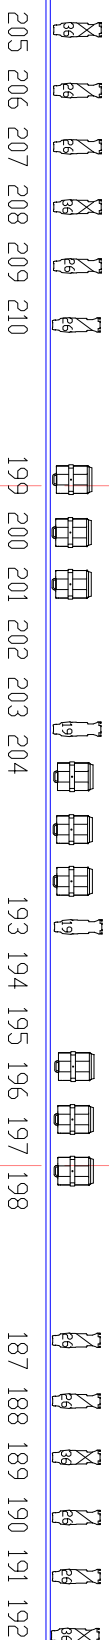

[燈桿二]

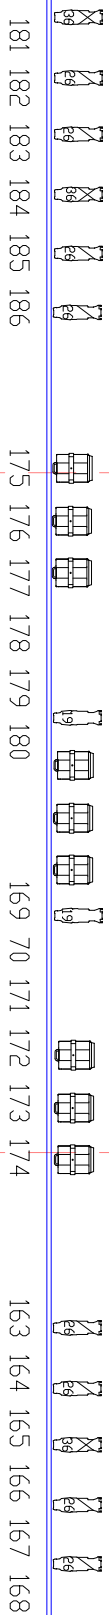

[燈桿一]

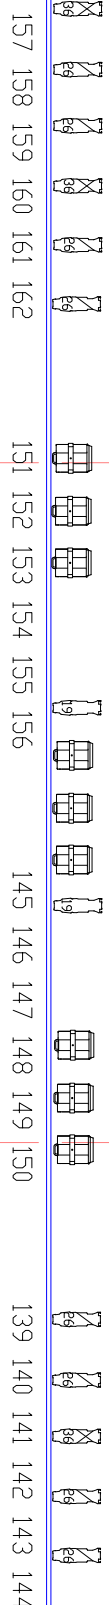

1800 CM PROSCENIUM OPENING

19 20 21 22 23 24

1 2 3 4 5 6

7 8 9 10 11 12

13 14 15 16 17 18

19 20 21 22 23 24

比例尺 SCALE

繪圖
DRAWN BY

校對
CHECKED BY

核准
APPROVED BY

日期
DATE

簽章
SIGNATURE

圖面名稱 DRAWING TITLE
燈桿迴路及基本配置平面圖

圖號
DRAWING NO.

CT-RS101

張號
SHEET NO.